



Lidl
 Extension du parking de la surface commerciale existante - Commune d'Istres
Plan de masse - Etat actuel



PARCELLE 127
 section AW
 BATIMENT D'ABITATION N°A
 A DEMOLIR
 Emprise au sol = 146.82 m²
 Surface de plancher RDC = 140.38 m²

TABLEAU DES SURFACES PROJET	
Désignations	Surfaces (m ²)
Terrain projet LIDL	8 076.00 m ²
Surface de plancher	1 950.00 m ²
Emprise au sol magasin	2 232.00 m ²
Parking total en enrobé	3 950.74 m ²
Circulation	2 213.24 m ²
Stationnement voitures	1 737.50 m ²
Espaces verts total	1 540.00 m ²
Arbres existants	69 unités

PARKING : 138 places






Lidl
 Extension du parking de la surface commerciale existante - Commune d'Istres
Plan de masse - Plan de recollement



LEGENDE

- Réseau EU
- Réseau EP Voirie
- Réseau EP Toiture
- Réseau EP Drain
- Réseau AEP

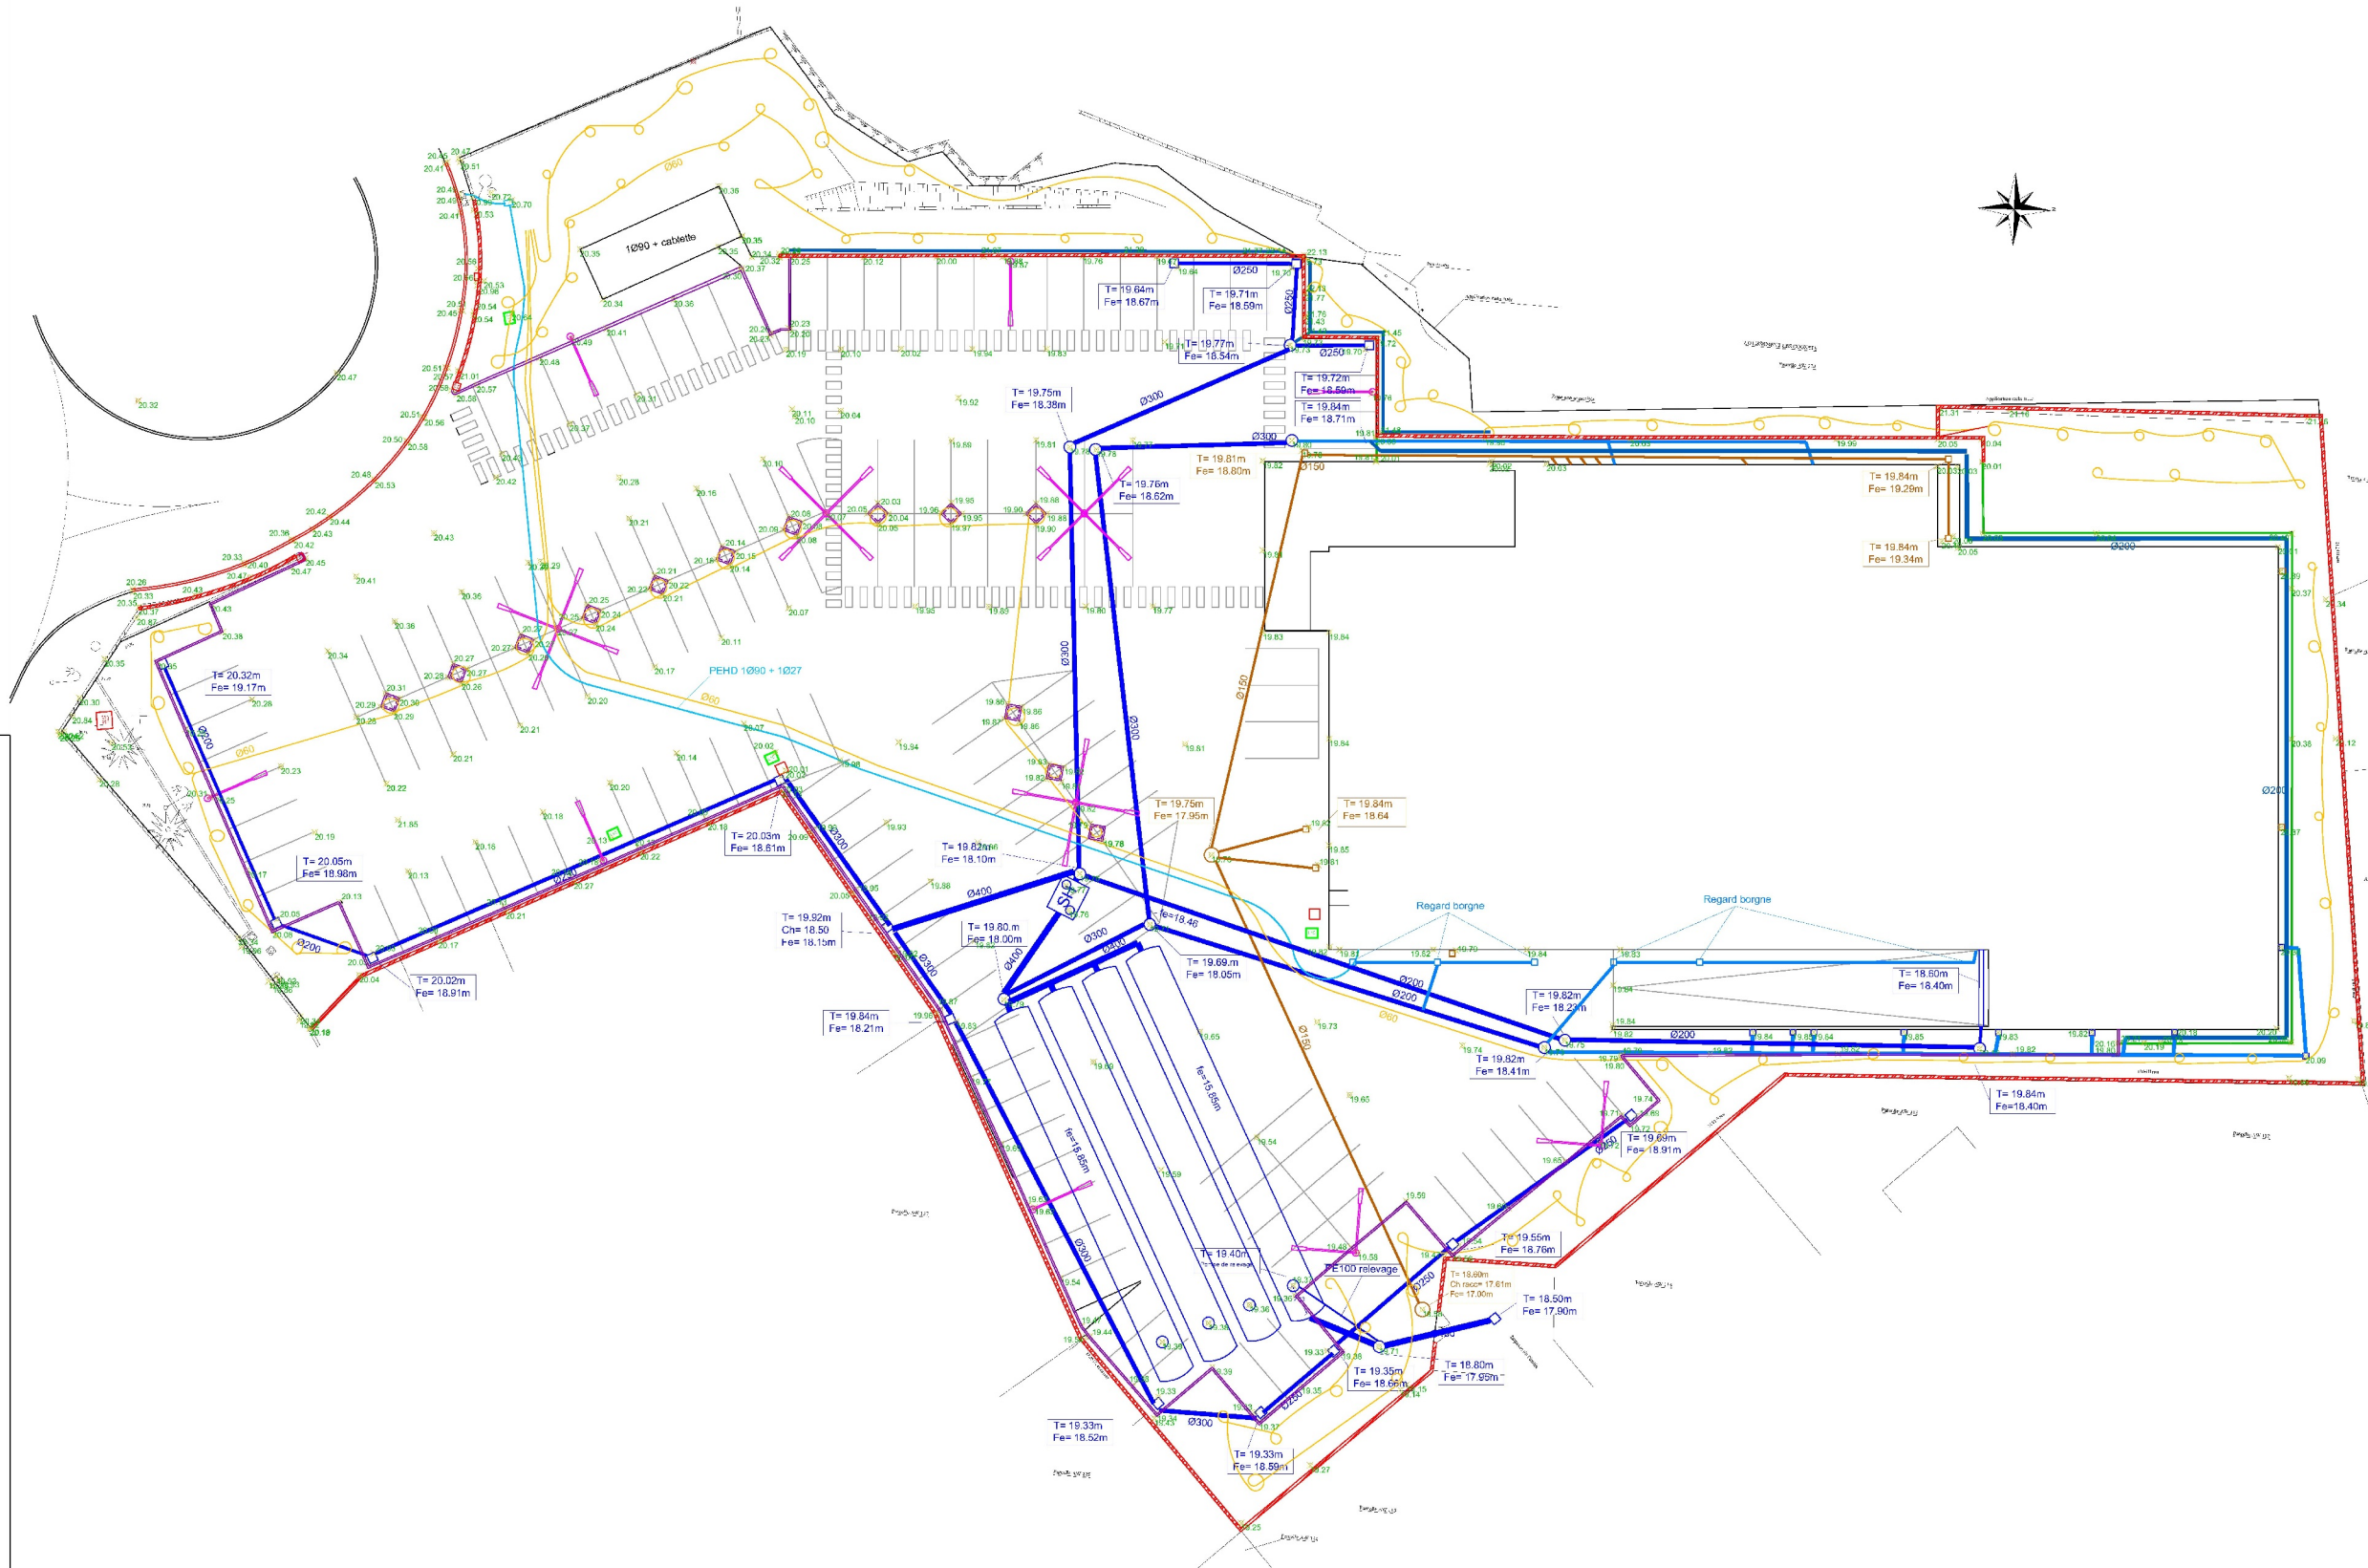

S.L.E
Travaux Publics
 Terrassement - V.R.D. Démolition
 ZI le grand pont 13640 LA ROQUE D'ANTHERON
 Tél : 04 42 28 50 05 Fax : 04 42 28 51 49

COMMUNE D'ISTRES
Construction d'un espace commercial
LIDL
QUARTIER LES COGNETS
PLAN DE RECOLEMENT
 Vue en Plan
 RESEAUX HUMIDES

INDICE	DATE	SYNTHESE DES MODIFICATIONS
0	16.09.2015	Arpentage

Rédaction	Vérification	Approbation
Nom : SALAUN Nicolas Date : 16.09.2015 Signature :	Nom : ARLLOT Patrice Date : Signature :	Nom : Date : Signature :

Echelle : 1/200 **NOM DU DOCUMENT :**



Lidl
 Extension du parking de la surface commerciale existante - Commune d'Istres
Plan de masse - Etat projet

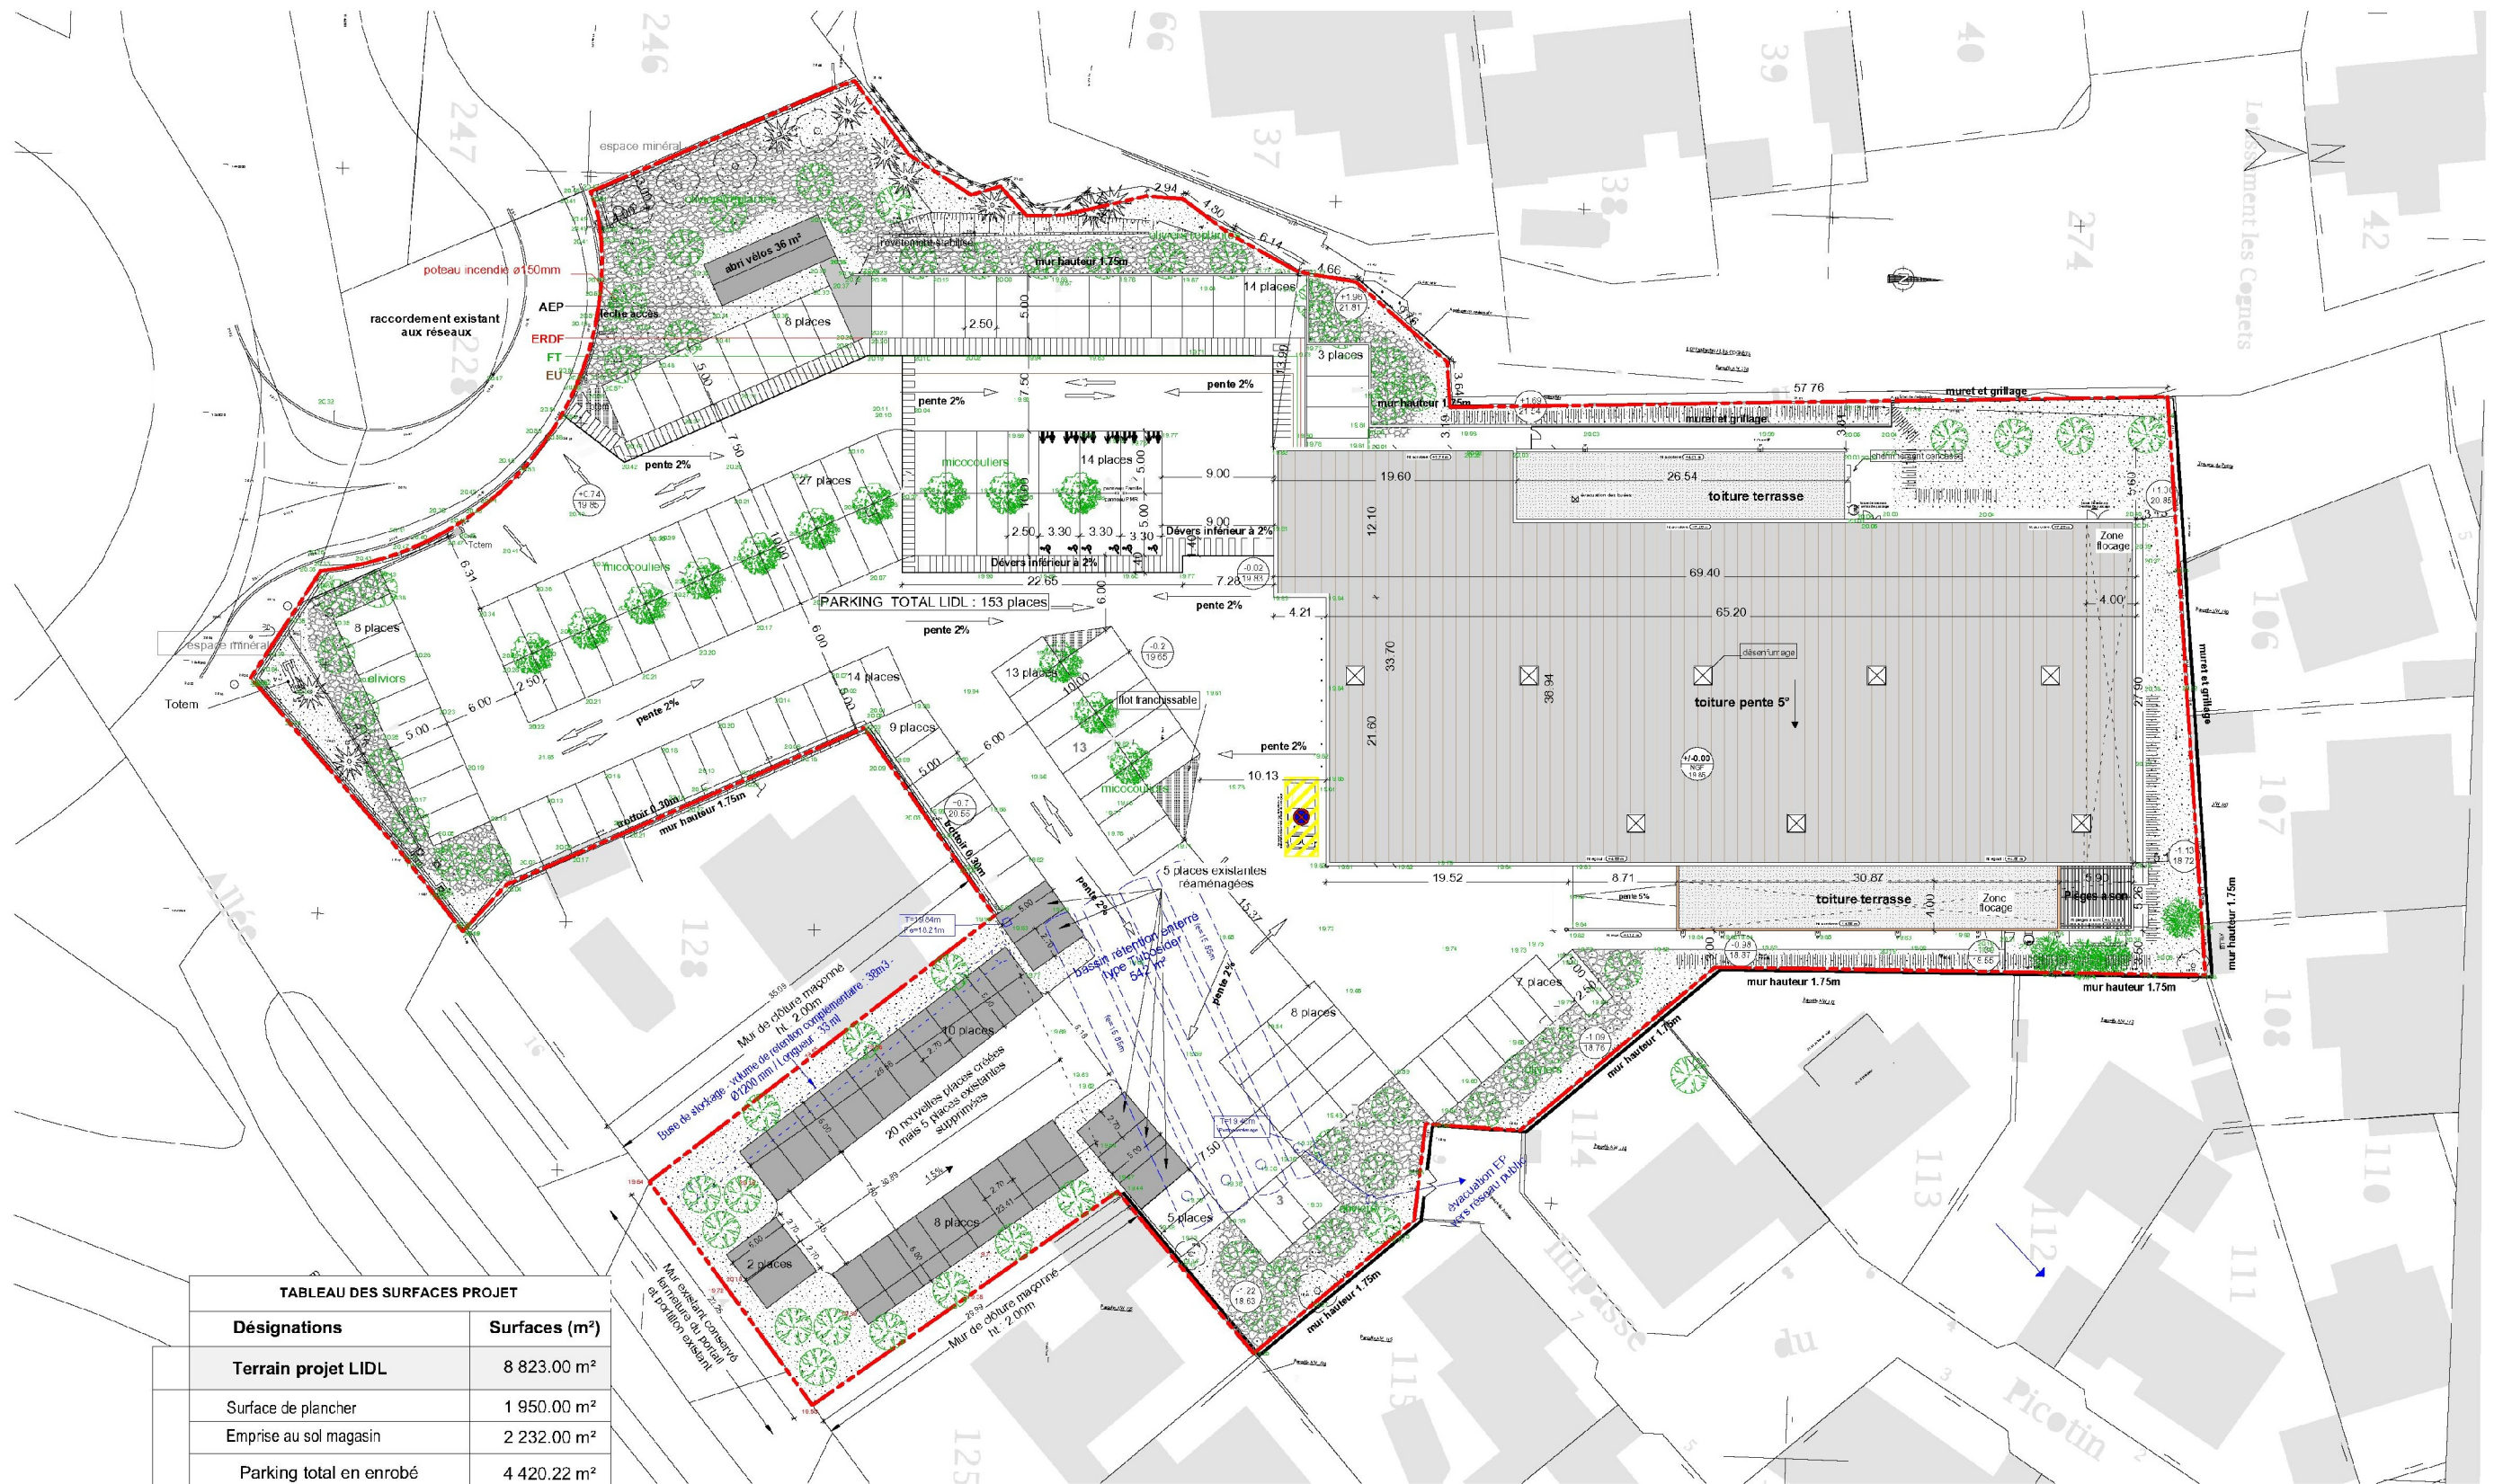


TABLEAU DES SURFACES PROJET	
Désignations	Surfaces (m ²)
Terrain projet LIDL	8 823.00 m ²
Surface de plancher	1 950.00 m ²
Emprise au sol magasin	2 232.00 m ²
Parking total en enrobé	4 420.22 m ²
Circulation	2 467.68 m ²
Stationnement voitures	1 952.54 m ²
Espaces verts total	1 791.32 m ²
Arbres existants	69 unités
Arbres à planter	13 unités

PARKING : 153 places

